


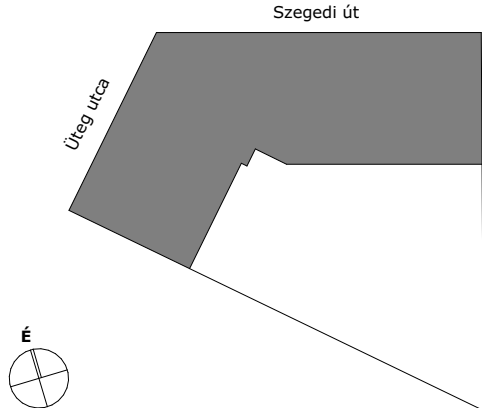

 BIGGEORGE PROPERTY	 BÉKE GARDEN		
CÍM	BÉKE GARDEN 88 lakásos lakóépület 1139 Budapest, Úteg utca 23. hrsz.: 27456		
ÉPÍTETTŐ	Biggeorge 39 Ingatlanfejlesztő Ingatlanbefektetési Alap 1023 Budapest, Lajos utca 28-32.		
GENERÁL TERVEZŐ	Lamro-terv Kft. 1139 Budapest, Papp Károly utca 22/d		Tel.: 06-1-465-0145
POZÍCIÓ			
TERVFÁZIS	MEGVALÓSULÁSI TERV		
HELY	P1 PINCESZINT		
LÉPTÉK	1:100 (A2)	DÁTUM	2025.10.27