


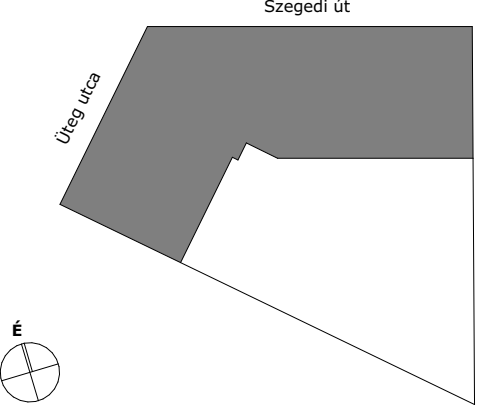

	
CÍM	BÉKE GARDEN 88 lakásos lakóépület 1139 Budapest, Úteg utca 23. hrsz.: 27456
ÉPÍTETŐ	Biggeorge 39 Ingatlanfejlesztő Ingatlanbefektetési Alap 1023 Budapest, Lajos utca 28-32.
GENERÁL TERVEZŐ	Lamro-terv Kft. 1139 Budapest, Papp Károly utca 22/d Tel.: 06-1-465-0145
POZÍCIÓ	
TERVFÁZIS	MEGVALÓSULÁSI TERV
HELY	FÖLDSZINT
LÉPTÉK	1:100 (A2) DÁTUM 2025.10.27