


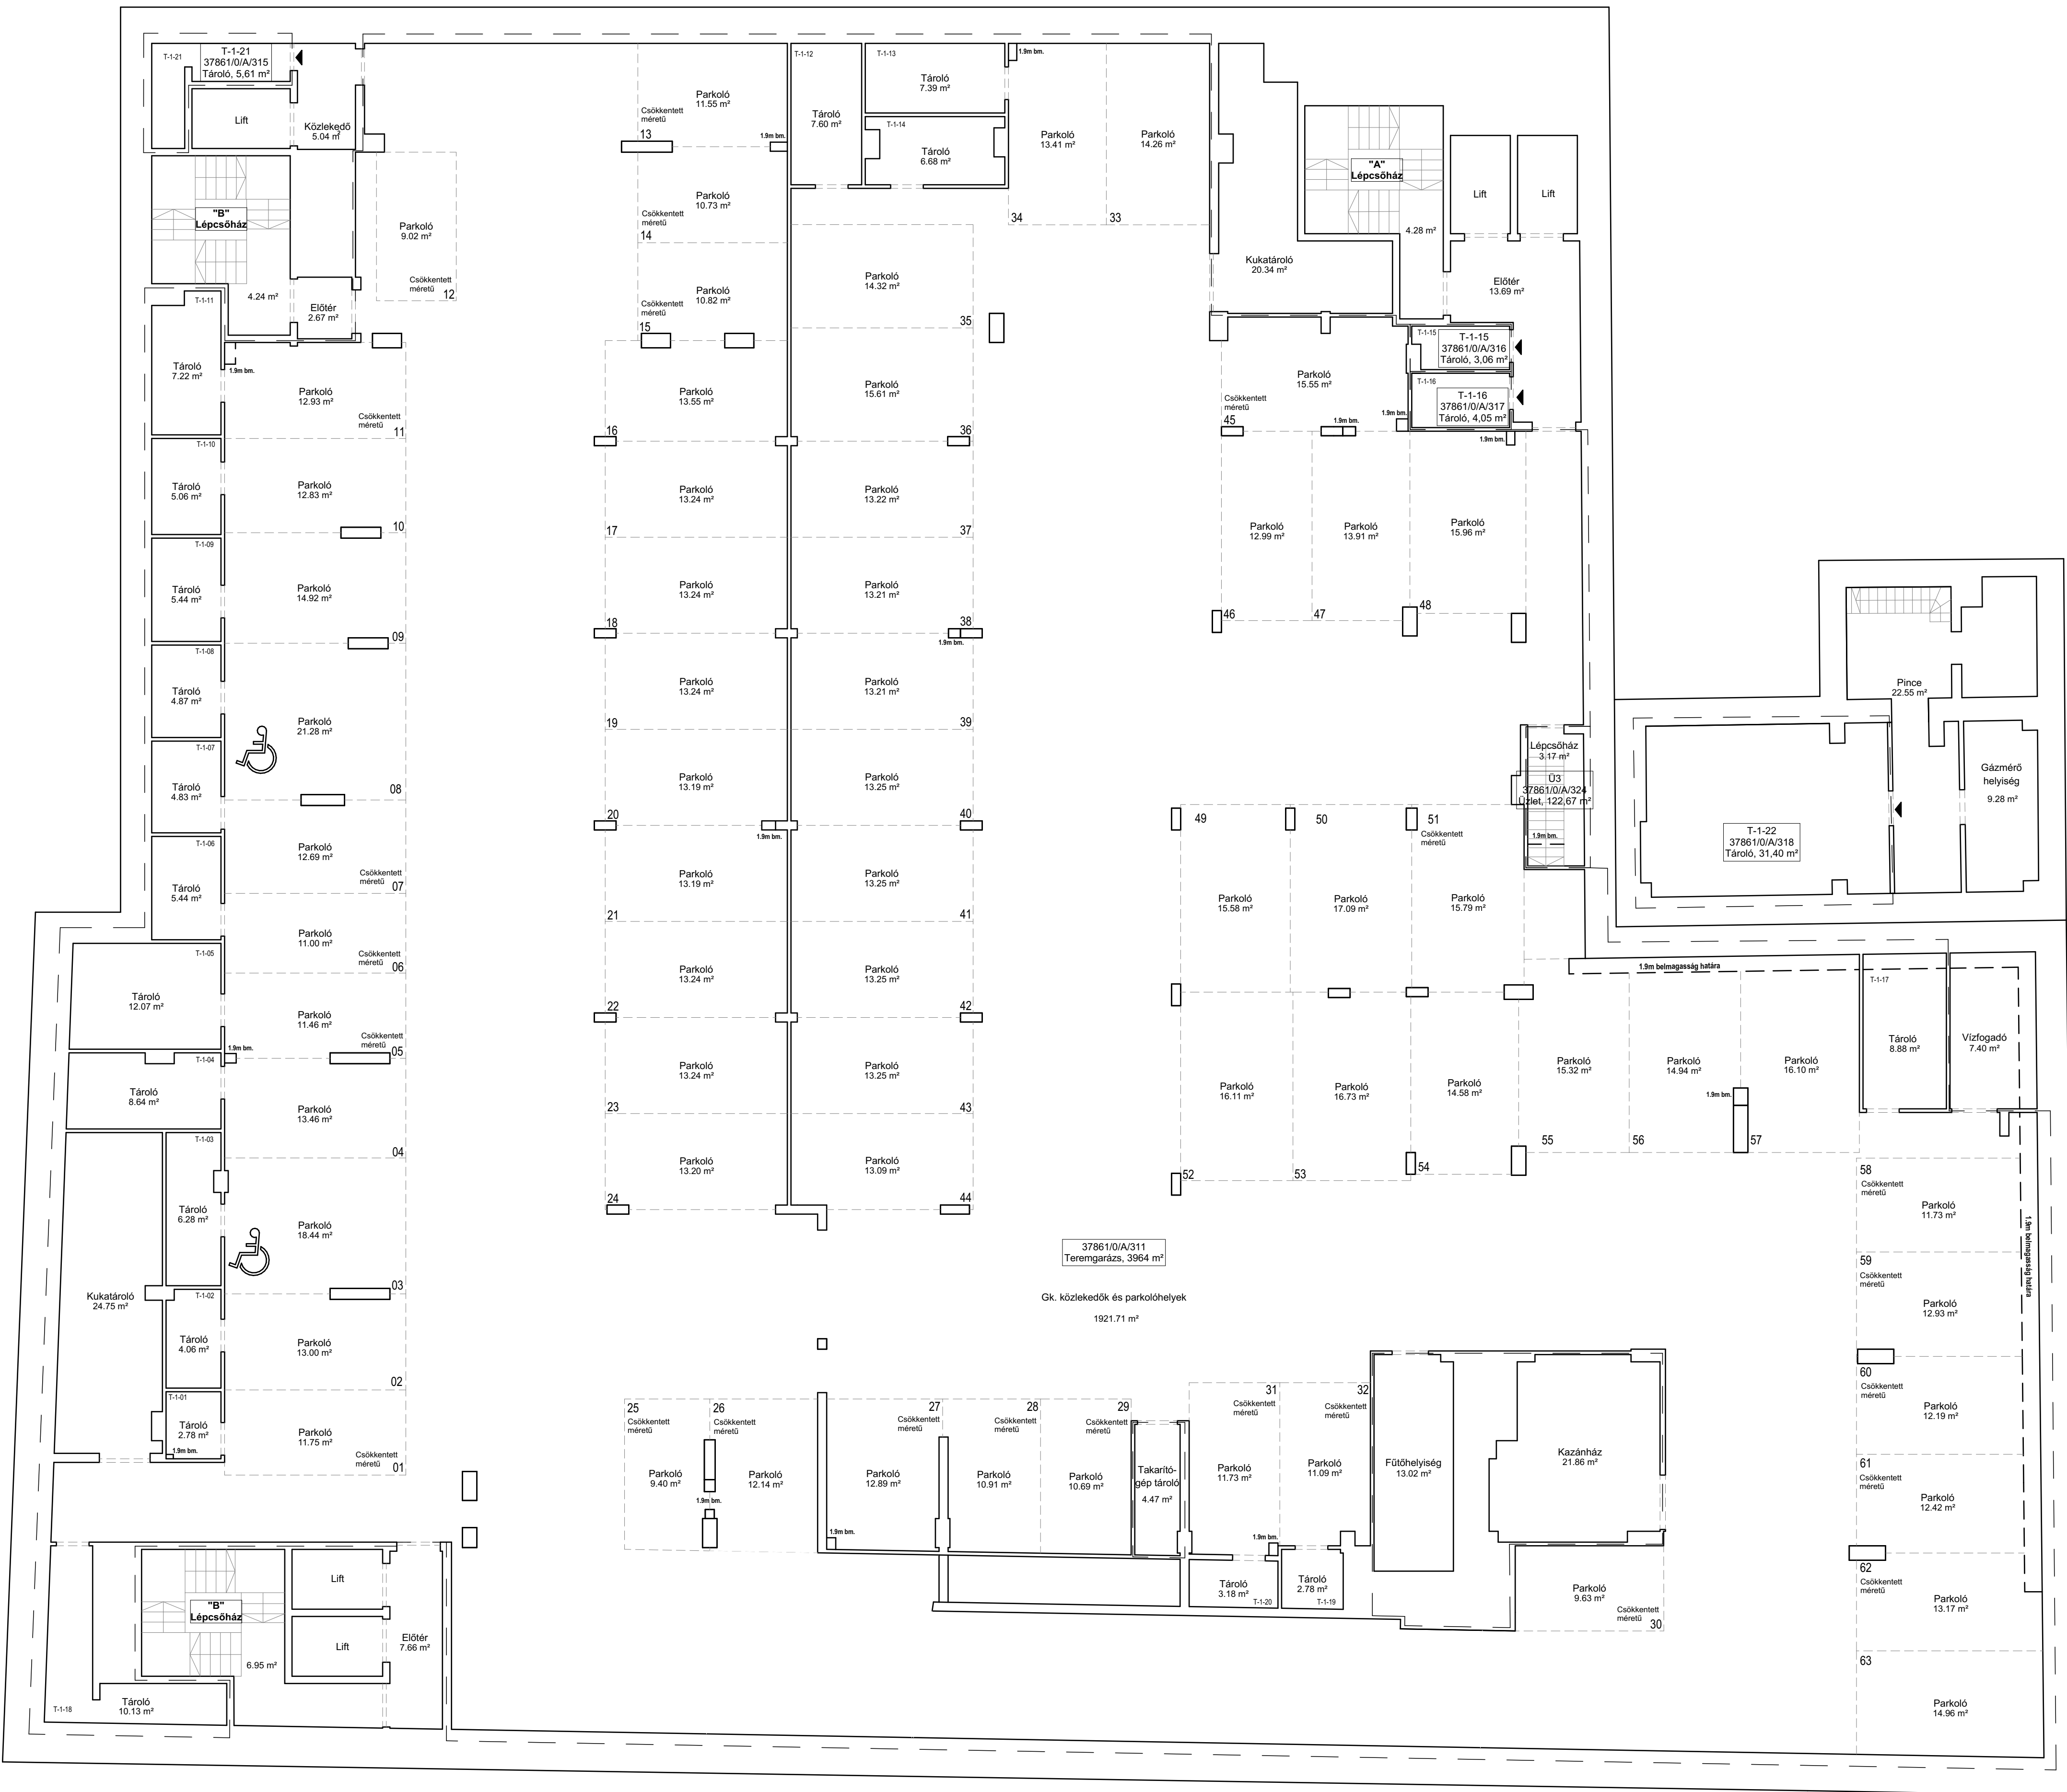

|   |   |
|---|---|
| <br>BIGGEORGE<br>PROPERTY | <br>SPIRIT<br>RESIDENCE |
| építtető   | Biggeorge 28 Ingatlanfejlesztő Ingatlanbefektetési Alap<br>1023 Budapest, Lajos utca 28-32.                |
| diszpozíció                                                                                                 |                         |
| <b>-1. EMELETI ALAPRAJZ</b>                                                                                 |   |
| <b>MEGVALÓSULÁSI TERV</b>                                                                                   |   |
| M = 1:100 @A1                                                                                               |   |
| generáltervező                                                                                              | SYMBISTER tervezőiroda 1096 Budapest, Thaly Kálmán u. 10. TEL.: +36 1 215 4279                             |