


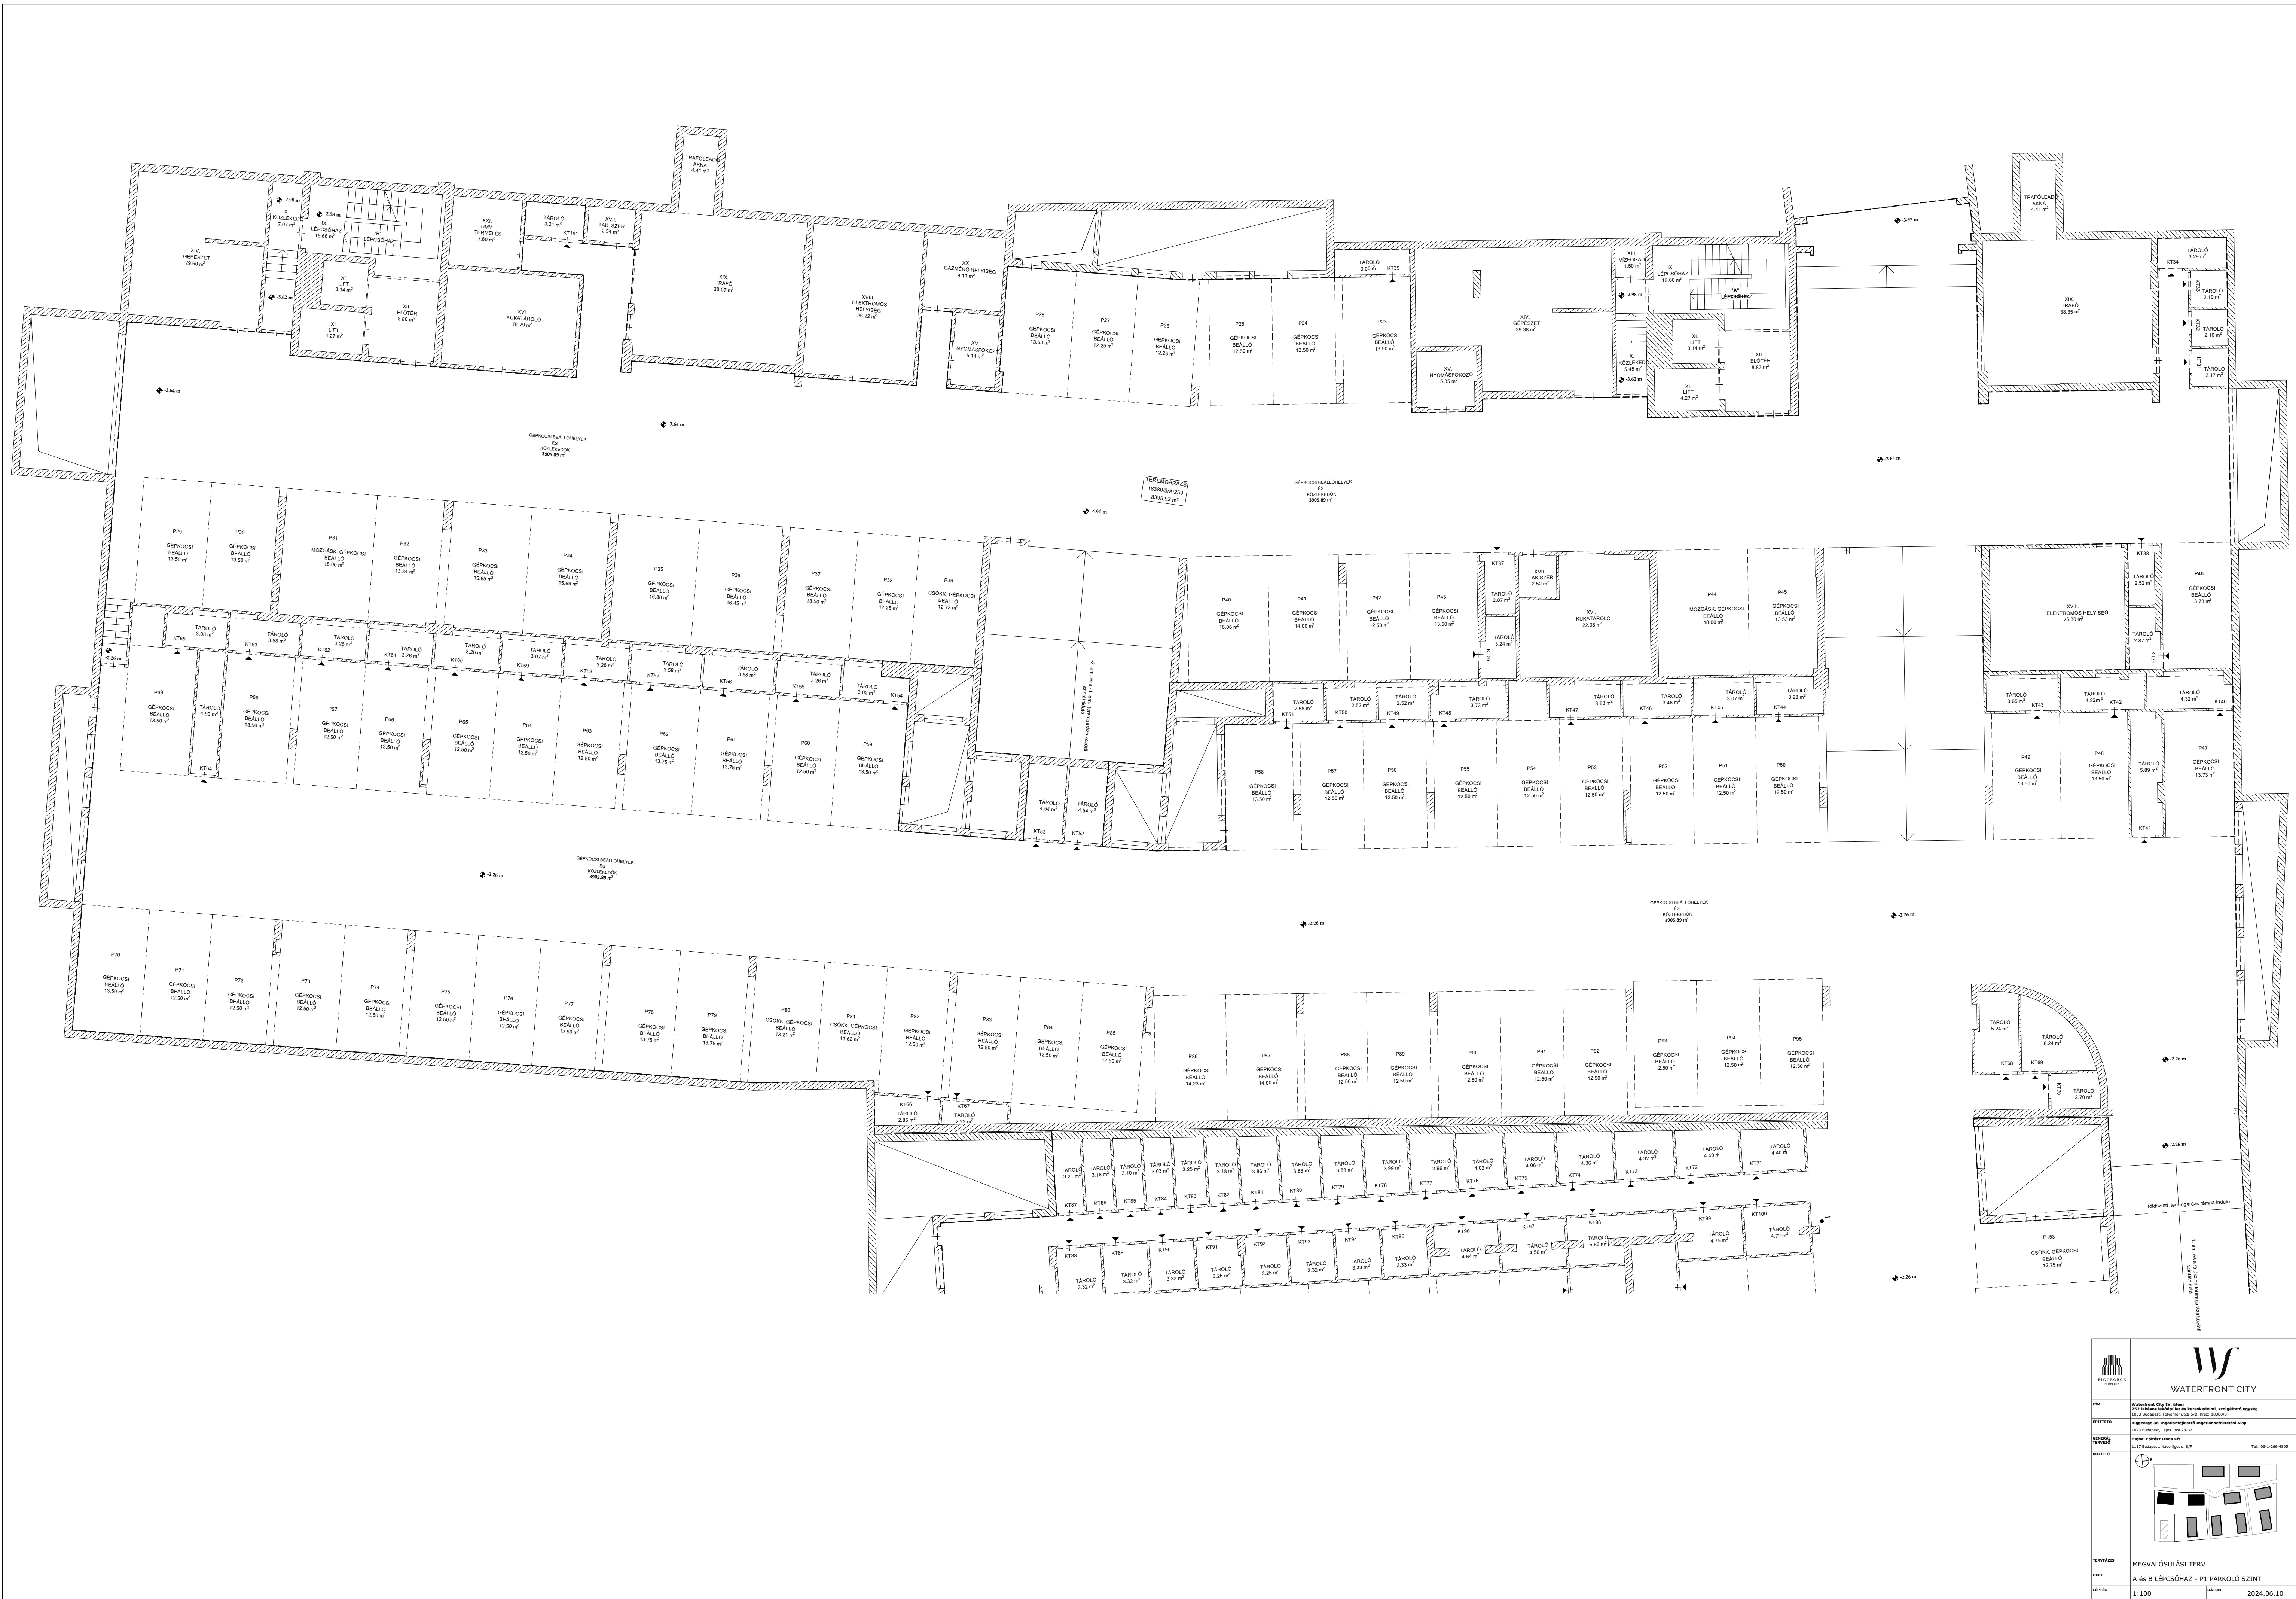

WATERFRONT CITY	
MEGVALÓSULÁSI TERV	
HELY	A és B LÉPCSŐHÁZ - P1 PARKOLÓ SZINT
LEÍRÁS	1:100
2024.06.10	