


BIGGEORGE PROPERTY WF WATERFRONT CITY	
CÍM	Waterfront City IV. ütem 252 lakásos lakóépület és kereskedelmi, szolgáltató egység 1033 Budapest, Folyamőr utca 5/B, hrsz: 18380/3
ÉPÍTETŐ	Biggeorge 36 Ingatlanfejlesztő Ingatlanbefektetési Alap 1023 Budapest, Lajos utca 28-32.
GENERÁL TERVEZŐ	Hajnai Építész Iroda Kft. 1117 Budapest, Nádorliget u. 8/F Tel.: 06-1-266-4805
POZÍCIÓ	É
TERVFÁZIS	MEGVALÓSULÁSI TERV
HELY	C LÉPCSŐHÁZ - P2 PARKOLÓ SZINT
LÉPTÉK	1:100
DÁTUM	2024.06.10



GÉPKOCSI BEÁLLÓHELYEK
ÉS
KOZLEKEDŐK
2899,70 m²

TEREMGARÁZS
18380/3/A/259
8395,92 m²

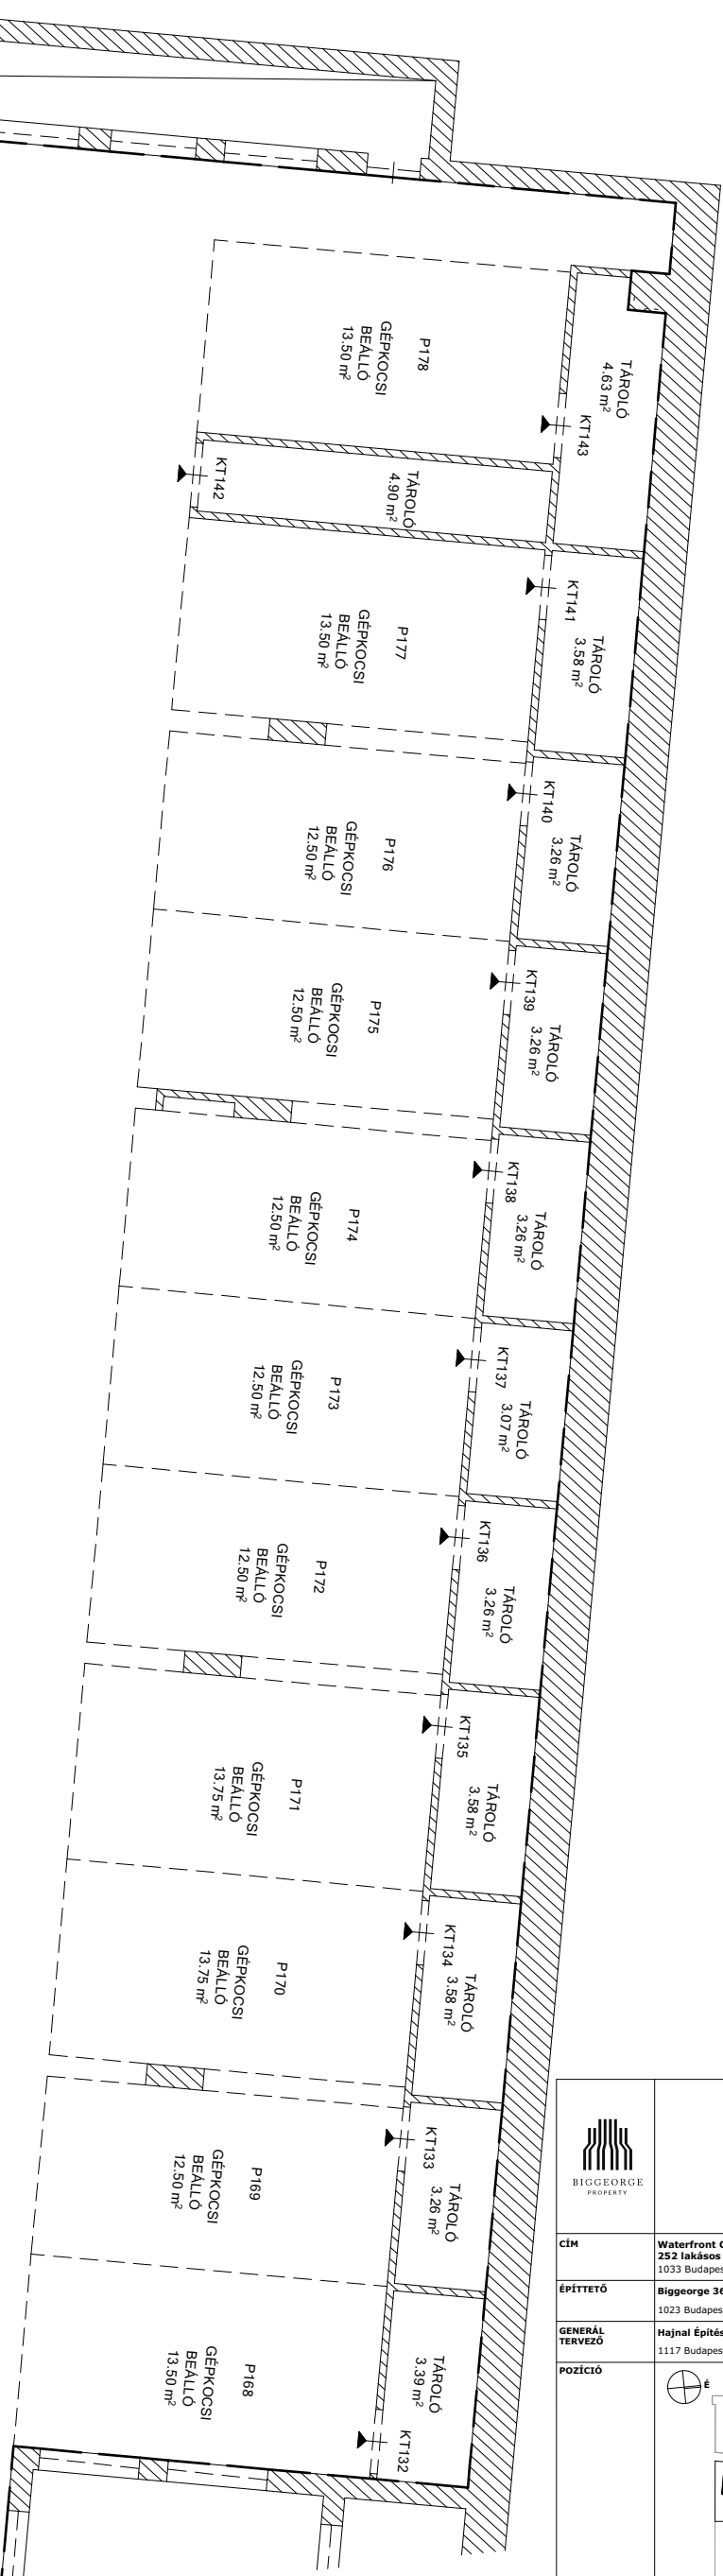