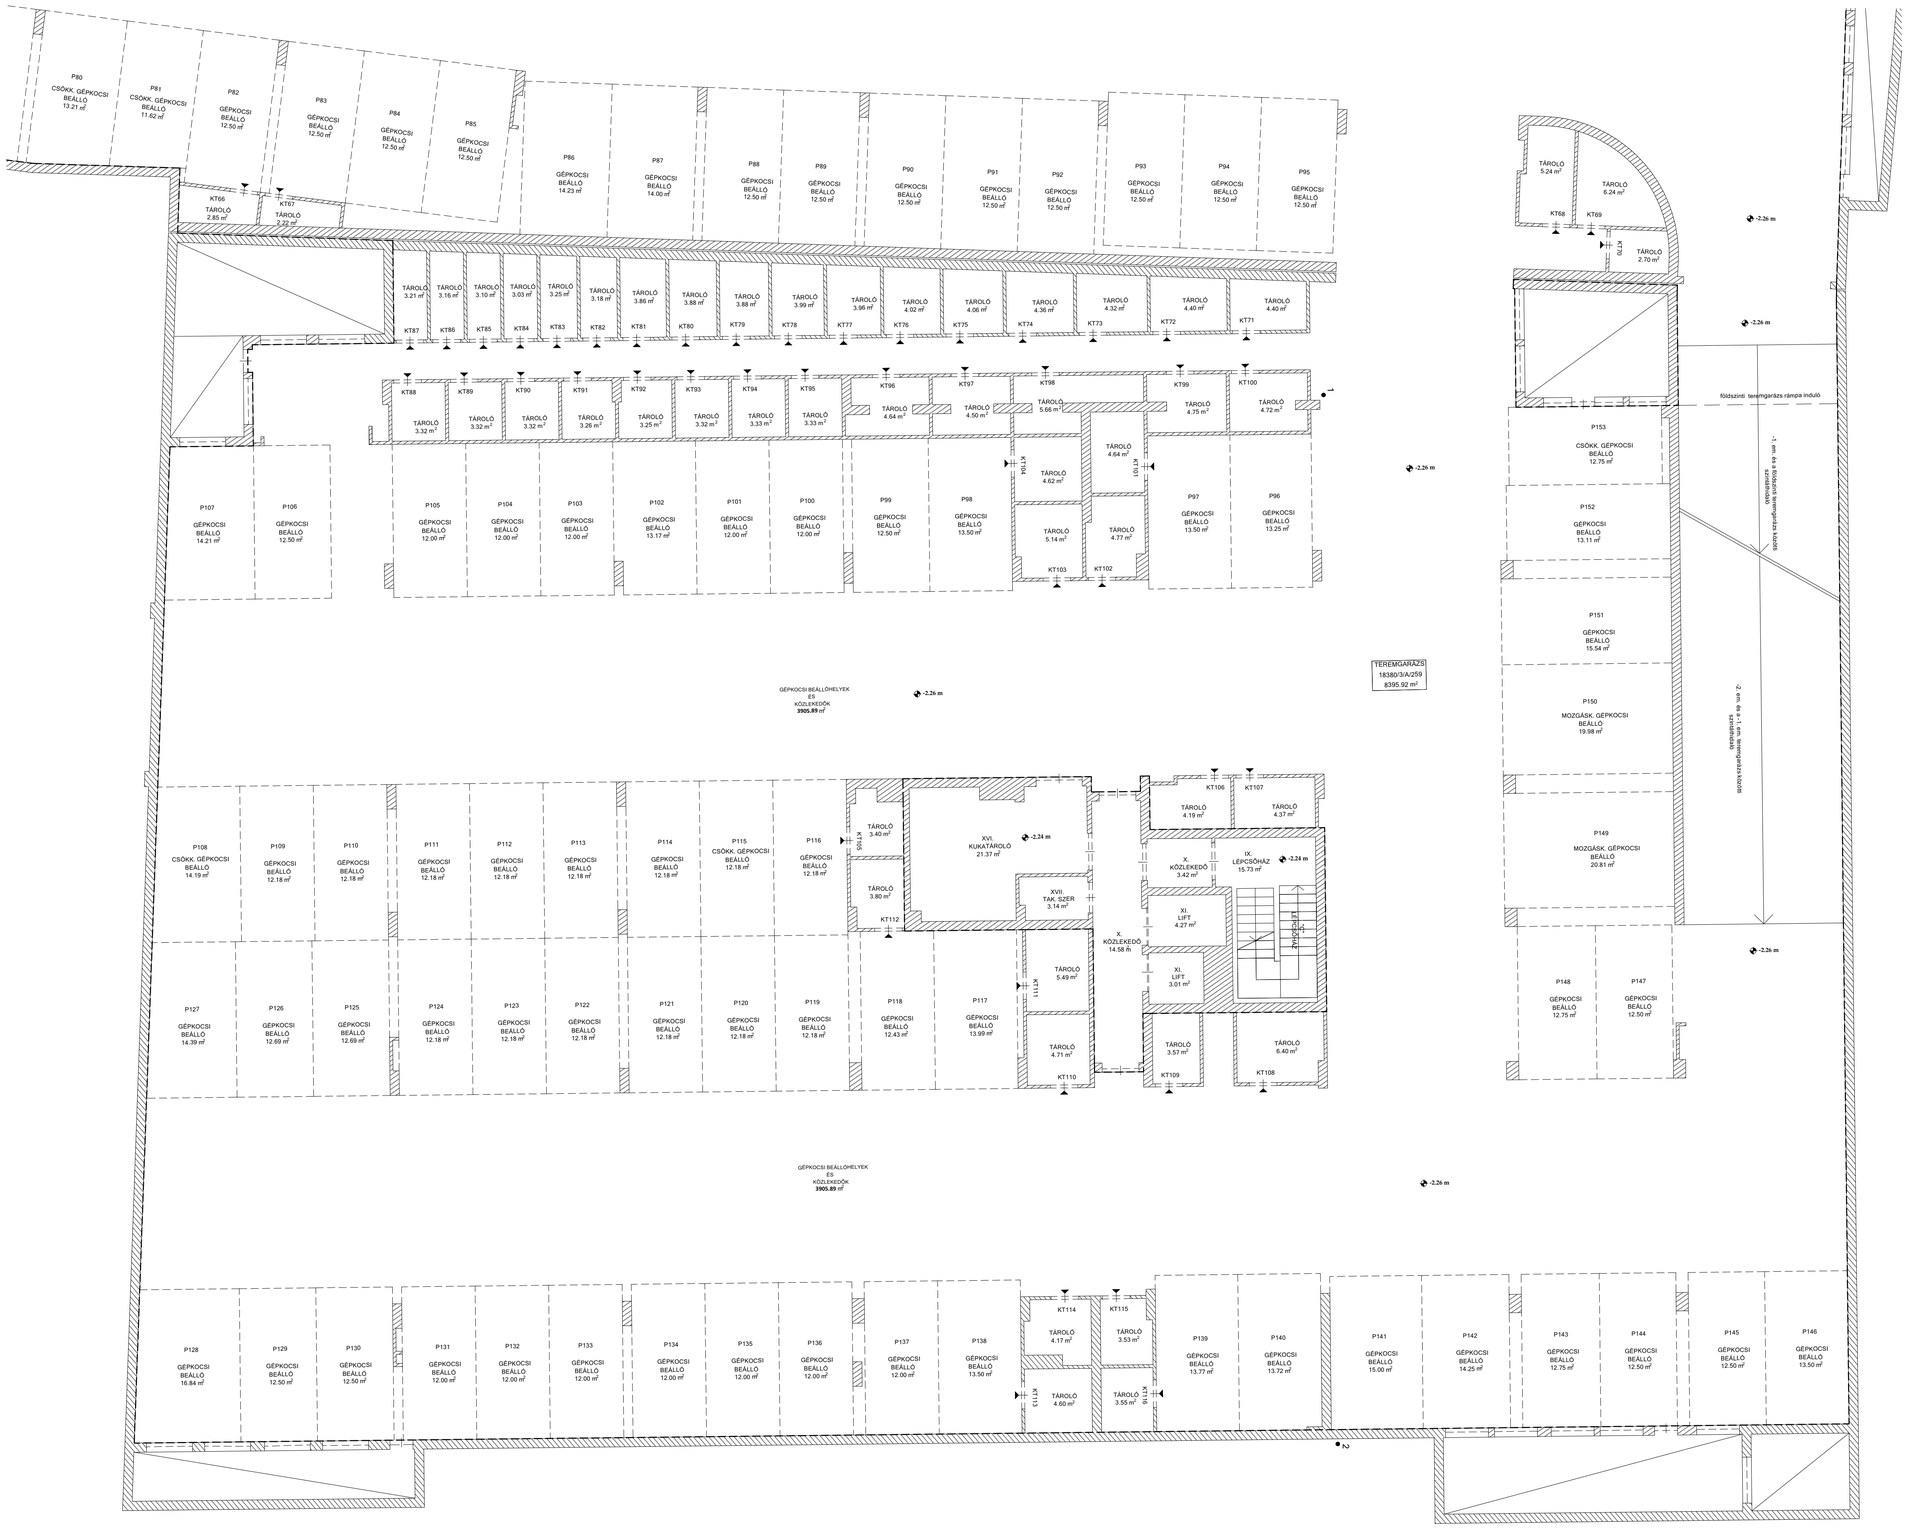

WATERFRONT CITY

CÍM	**Waterfront City IV. ütem** **252 lakásos lakóépület és kereskedelmi, szolgáltató egység** 1023 Budapest, Folyóirat utca 5/B, hrsz: 18380/7
ÉPÍTTETŐ	**Büpenergo 36 Ingatlanfejlesztő Ingatlanbefektetési Alap** 1023 Budapest, Lajos utca 28-32.
GENERÁL TERVEZŐ	**Hajnal Építész Iroda Kft.** 1117 Budapest, Nádorliget u. 8/F Tel.: 06-1-266-4605
POZÍCIÓ	
TERVFÁZIS	MEGVALÓSULÁSI TERV
HELY	C LÉPCSŐHÁZ - P1 PARKOLÓ SZINT
LÉPTÉK	1:100
DÁTUM	2024.06.10